


# 街路築造工事(集水柵工) 出来形図表

工事名 (関)SJ43工区 (1-2) 街路築造・補償代行工事


請負者名 関口工業株式会社

代表者 代表取締役 関口 清英

平面図 縮尺 1:1000

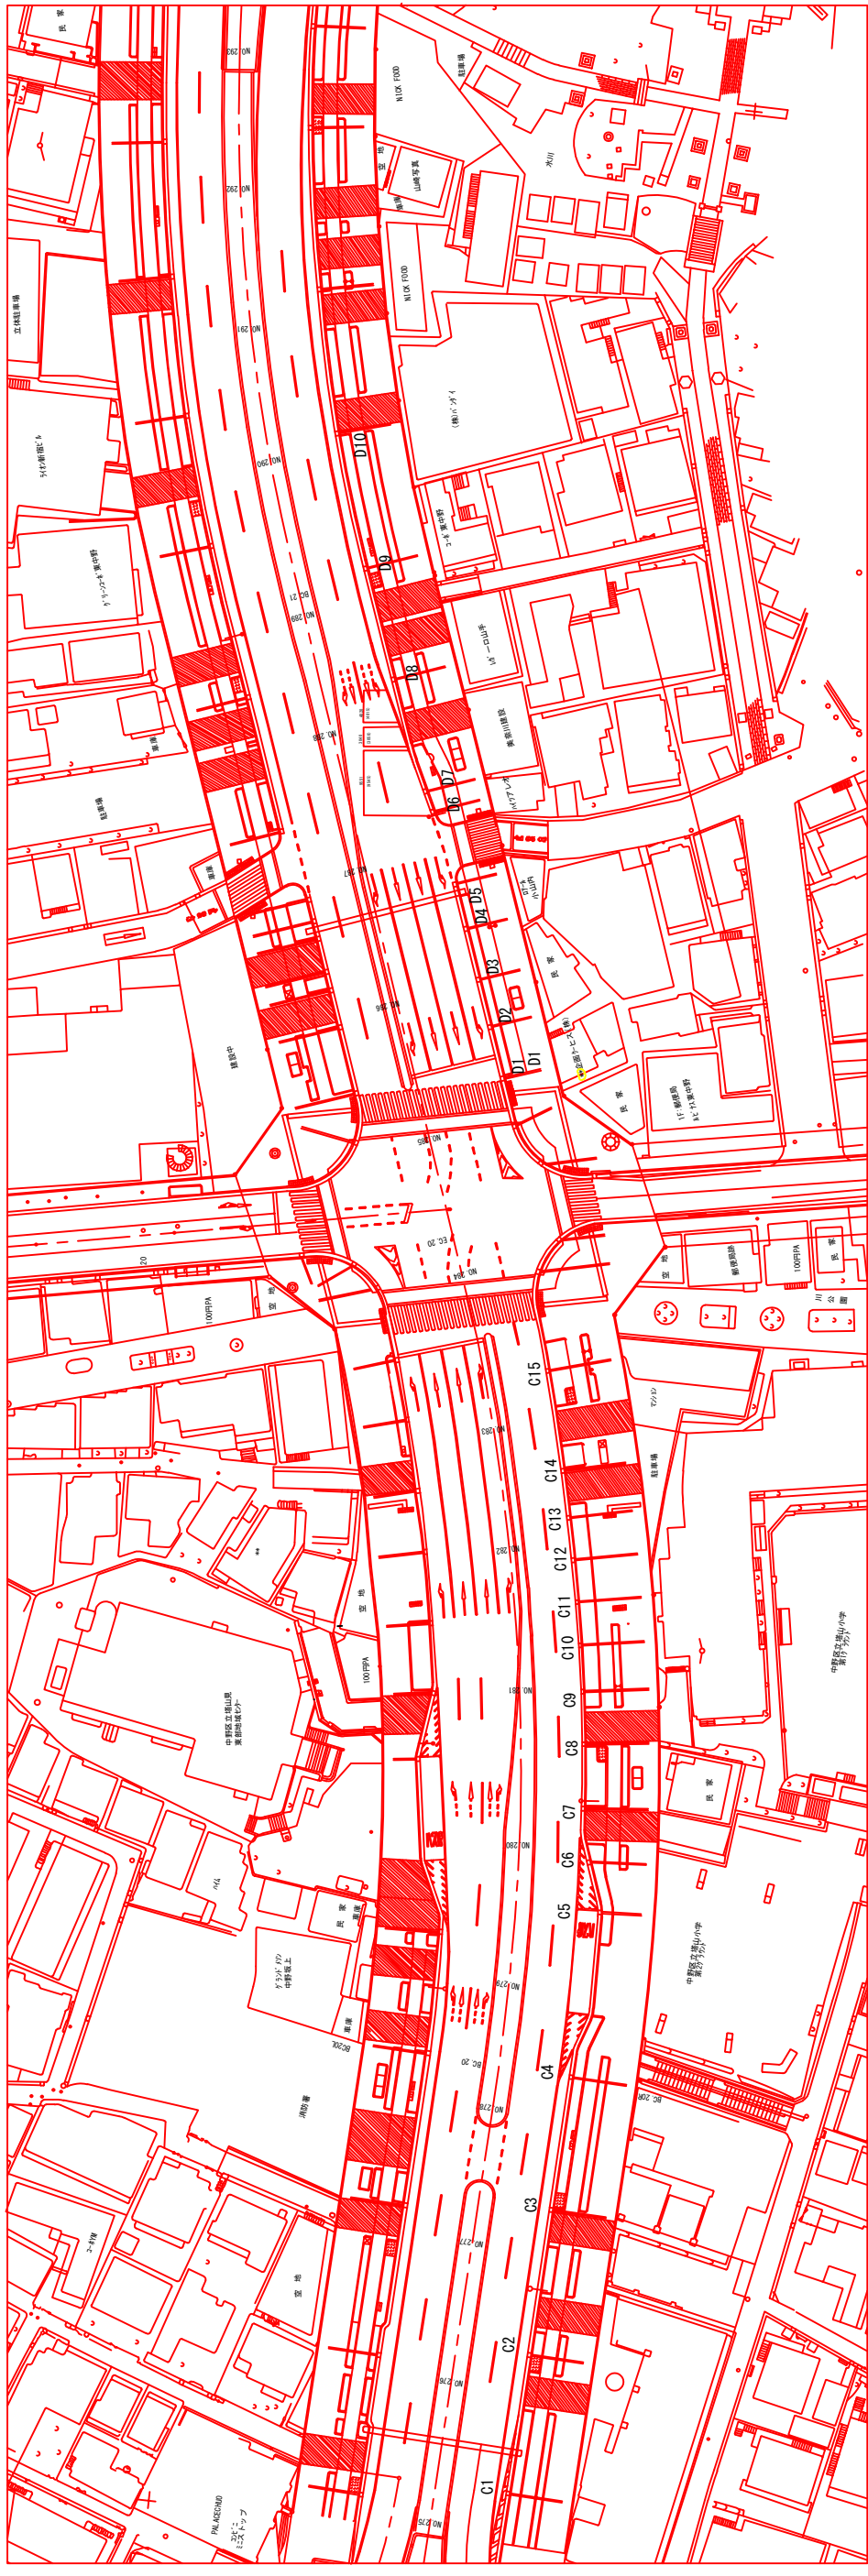

断面図 縮尺 1:30

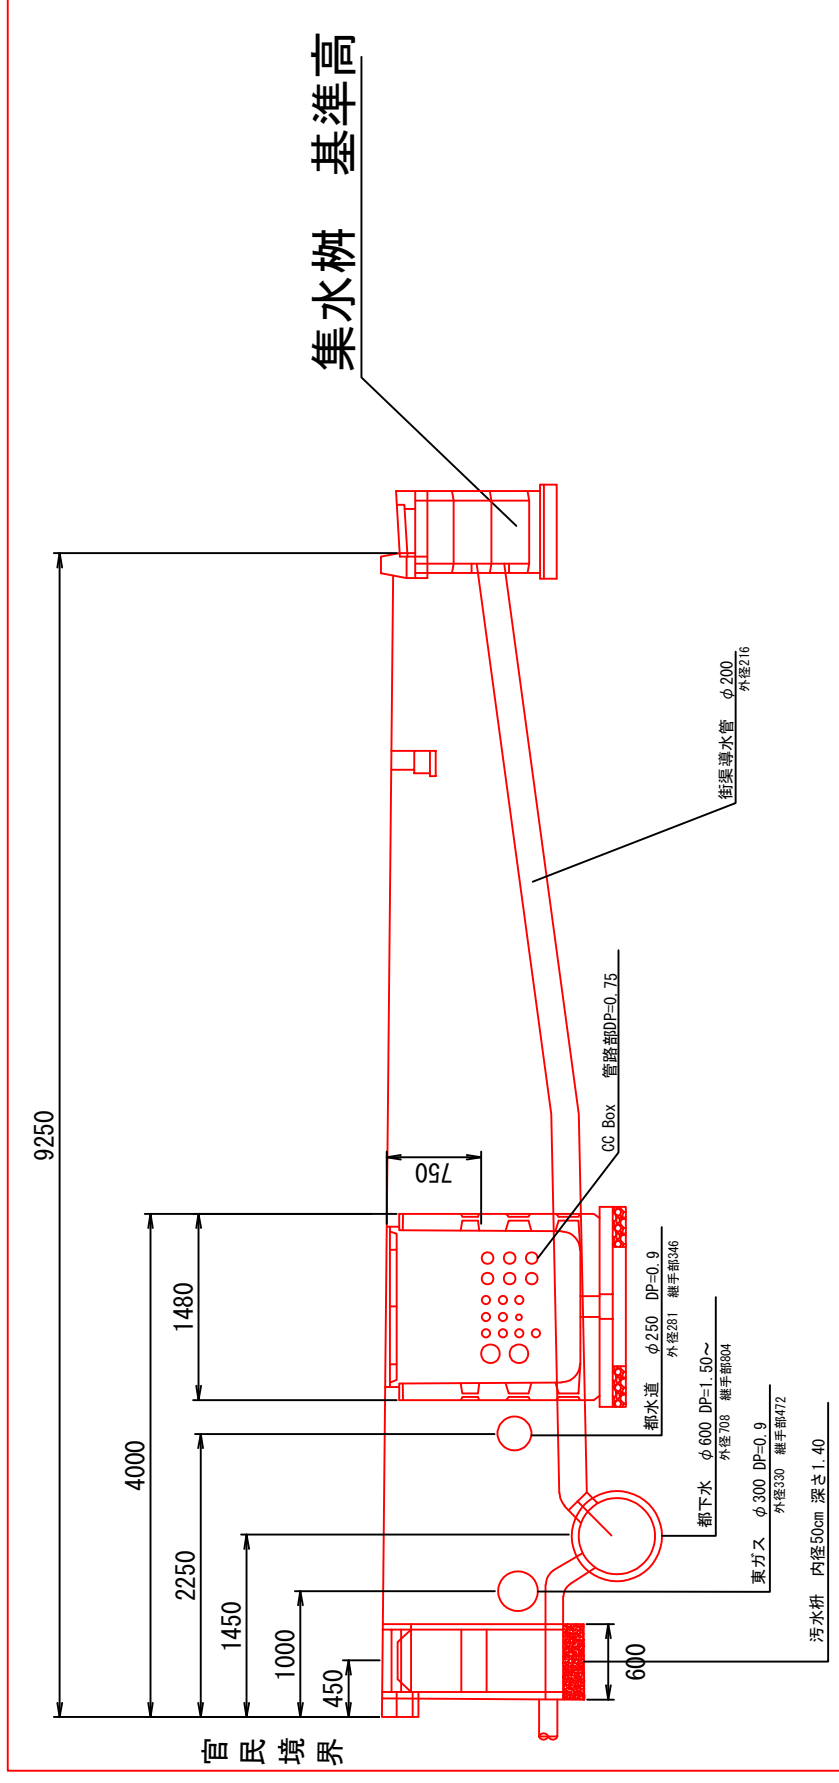

## 集水柵工 基準高

種別	細別	施工箇所	設計値 (m)	実測値 (m)	差 (mm)	規格値 (mm)	備考
集水柵工	155SF型-I型	C2	27.724	27.727	3	±20	
	155SF型-I型	C4	26.020	26.015	-5	±20	
	155-I型	C6	25.121	25.121	0	±20	現況歩道部
	155-I型	C8	24.919	24.920	1	±20	現況歩道部
	155SF型-I型	C10	24.754	24.754	0	±20	
	155SF型-I型	C12	24.667	24.651	-16	±20	
	155SF型-I型	C14	24.564	24.564	0	±20	
	155SF型-I型	D1	23.532	23.540	8	±20	
	155SF型-I型	D3	23.594	23.613	19	±20	
	155SF型-I型	D5	23.559	23.559	0	±20	
	155SF型-I型	D7	23.630	23.626	-4	±20	
	155SF型-I型	D9	24.266	24.263	-3	±20	

※東京都建設局「土木工事施工管理基準」平成15年5月より